



TABULKA MÍSTNOSTÍ		
Č.M.	NÁZEV MÍSTNOSTI	m²
1.01	ZÁDVEŘÍ	19.68
1.02	VRÁTNICE	12.28
1.03	HALA	174.00
1.04	POKLADNA	4.83
1.05	SCHODIŠTĚ	60.97
1.06	UČEBNA	71.73
1.07	UČEBNA	38.20
1.08	FOYER	155.21
1.09	CHODBA	38.07
1.10	CHODBA	2.92
1.11	MÍSTNOST ÚDRŽBY	17.09
1.12	ŠATNA	15.43
1.13	ŠATNA	18.51
1.14	ŠATNA	16.88
1.15	TECHNICKÁ MÍSTNOST	4.62
1.16	SÁL	242.83
1.17	CHODBA	28.81
1.18	TECHNICKÁ MÍSTNOST	4.00
1.19	WC MUŽI	9.65
1.20	ÚKLIDOVÁ MÍSTNOST	1.52
1.21	WC ŽENY	12.14
1.22	KANCELÁŘ	39.39
1.23	KANCELÁŘ	38.12
1.24	KANCELÁŘ	42.62
1.25	WC MUŽI	9.10
1.26	WC ŽENY	10.18
1.27	SCHODIŠTĚ	25.49
1.28	SKLAD	9.51
1.29	CHODBA	24.18
1.30	WC ŽENY	7.58
1.31	ÚKLIDOVÁ MÍSTNOST	1.50
1.32	WC MUŽI	13.79
1.33	SKLAD	6.71
1.34	SCHODIŠTĚ	12.65
1.35	TECHNICKÁ MÍSTNOST	1.36
1.36	UČEBNA	22.23
1.37	UČEBNA	8.35
1.38	TECHNICKÁ MÍSTNOST	0.70
1.39	UČEBNA	25.78
1.40	UČEBNA	22.93
1.41	UČEBNA	21.08
1.42	UČEBNA	27.47
1.43	KANCELÁŘ	17.54
CELKEM		1337.63

LEGENDA OZNAČENÍ A POPISŮ

- 1.01** – ÚSTŘEDNÍ MÍSTNOST (VIZ TABULKA MÍSTNOSTÍ)
1.02 – SVĚTLÁ VÝŠKA MÍSTNOSTI
1.03 – CELKOVÁ PODLAHOVÁ PLOCHA MÍSTNOSTI
1.04 – POPIS PODLAHY
1.05 – POPIS STŘEŠNÍHO
1.06 – POVRCHOVÁ PRÁVA Z PVC
1.07 – POVRCHOVÁ PRÁVA Z DUBU
1.08 – POVRCHOVÁ PRÁVA Z KOBELCE
1.09 – DŘEVĚNÉ VÍLY
1.10 – BETONOVÁ PODLAHA/CEM. STĚRKA
1.11 – PRKOVNÁ PODLAHA
1.12 – OHLAVNÍ PODLAHA
1.13 – MALBA S OMÍTKOU
1.14 – SOK POHLÉD
1.15 – SOK KAZETOVÝ POHLÉD
1.16 – KOVOVÝ LAMELOVÝ POHLÉD
1.17 – AKUSTICKÝ POHLÉD

- 1.18 – PŘENOSNÝ HASÍCI PŘÍSTROJ PRAŠKOVÝ
1.19 – PŘENOSNÝ HASÍCI PŘÍSTROJ CO2
1.20 – KLÍČ OMKOVÉHO VÝCHODU
1.21 – HYDRANT

REVIZE Č.: ... DATUM: ...

POPS: ...

±0 = (BPV)

Tato dokumentace je duševním vlastnictvím ABCD Studio, s.r.o.

AUTORIZACE:

Č. ZAKÁZKY: 20-005
DATUM: 12/12/2020
MĚŘÍTKO: 1:100
FORMÁT: A4
GENERALNÍ PROJEKTANT:

ABCD STUDIO
projekt a projektování

ZODPOVĚDNÁ OSOBA GP: ABCD Studio, s.r.o., Pařížova 910/11a
120 00 Praha 9, Tel: +420 606 475 474

VÝKONNÝ PROJEKTANT ČÁSTI: ABCD Studio, s.r.o., Pařížova 910/11a
120 00 Praha 9, Tel: +420 606 475 474


VYPRACOVANÍ: ABCD Studio, s.r.o., Pařížova 910/11a
120 00 Praha 9, Tel: +420 606 475 474

INVESTOR: SERVISNÍ STŘEDISKO PRO SPRÁVU SVĚŘENÉHO MAJETKU MČ PRAHA 8
U Synagogy 236/2, 180 00 Praha 8 - Libeň

STUPEŇ: DOKUMENTACE SKUTEČNÉHO PROVEDENÍ

STAVBA: PASPORTIZACE PLOCH A POŽÁRNÍCH ZAŘÍZENÍ
V KD KRAKOV - TĚŠÍNSKÁ 600/4 PRAHA 8

Č. ČÁSTI: D.
NÁZEV VÝKRESU: PŮDORYS 1.NP
Č. VÝKRESU: 2.

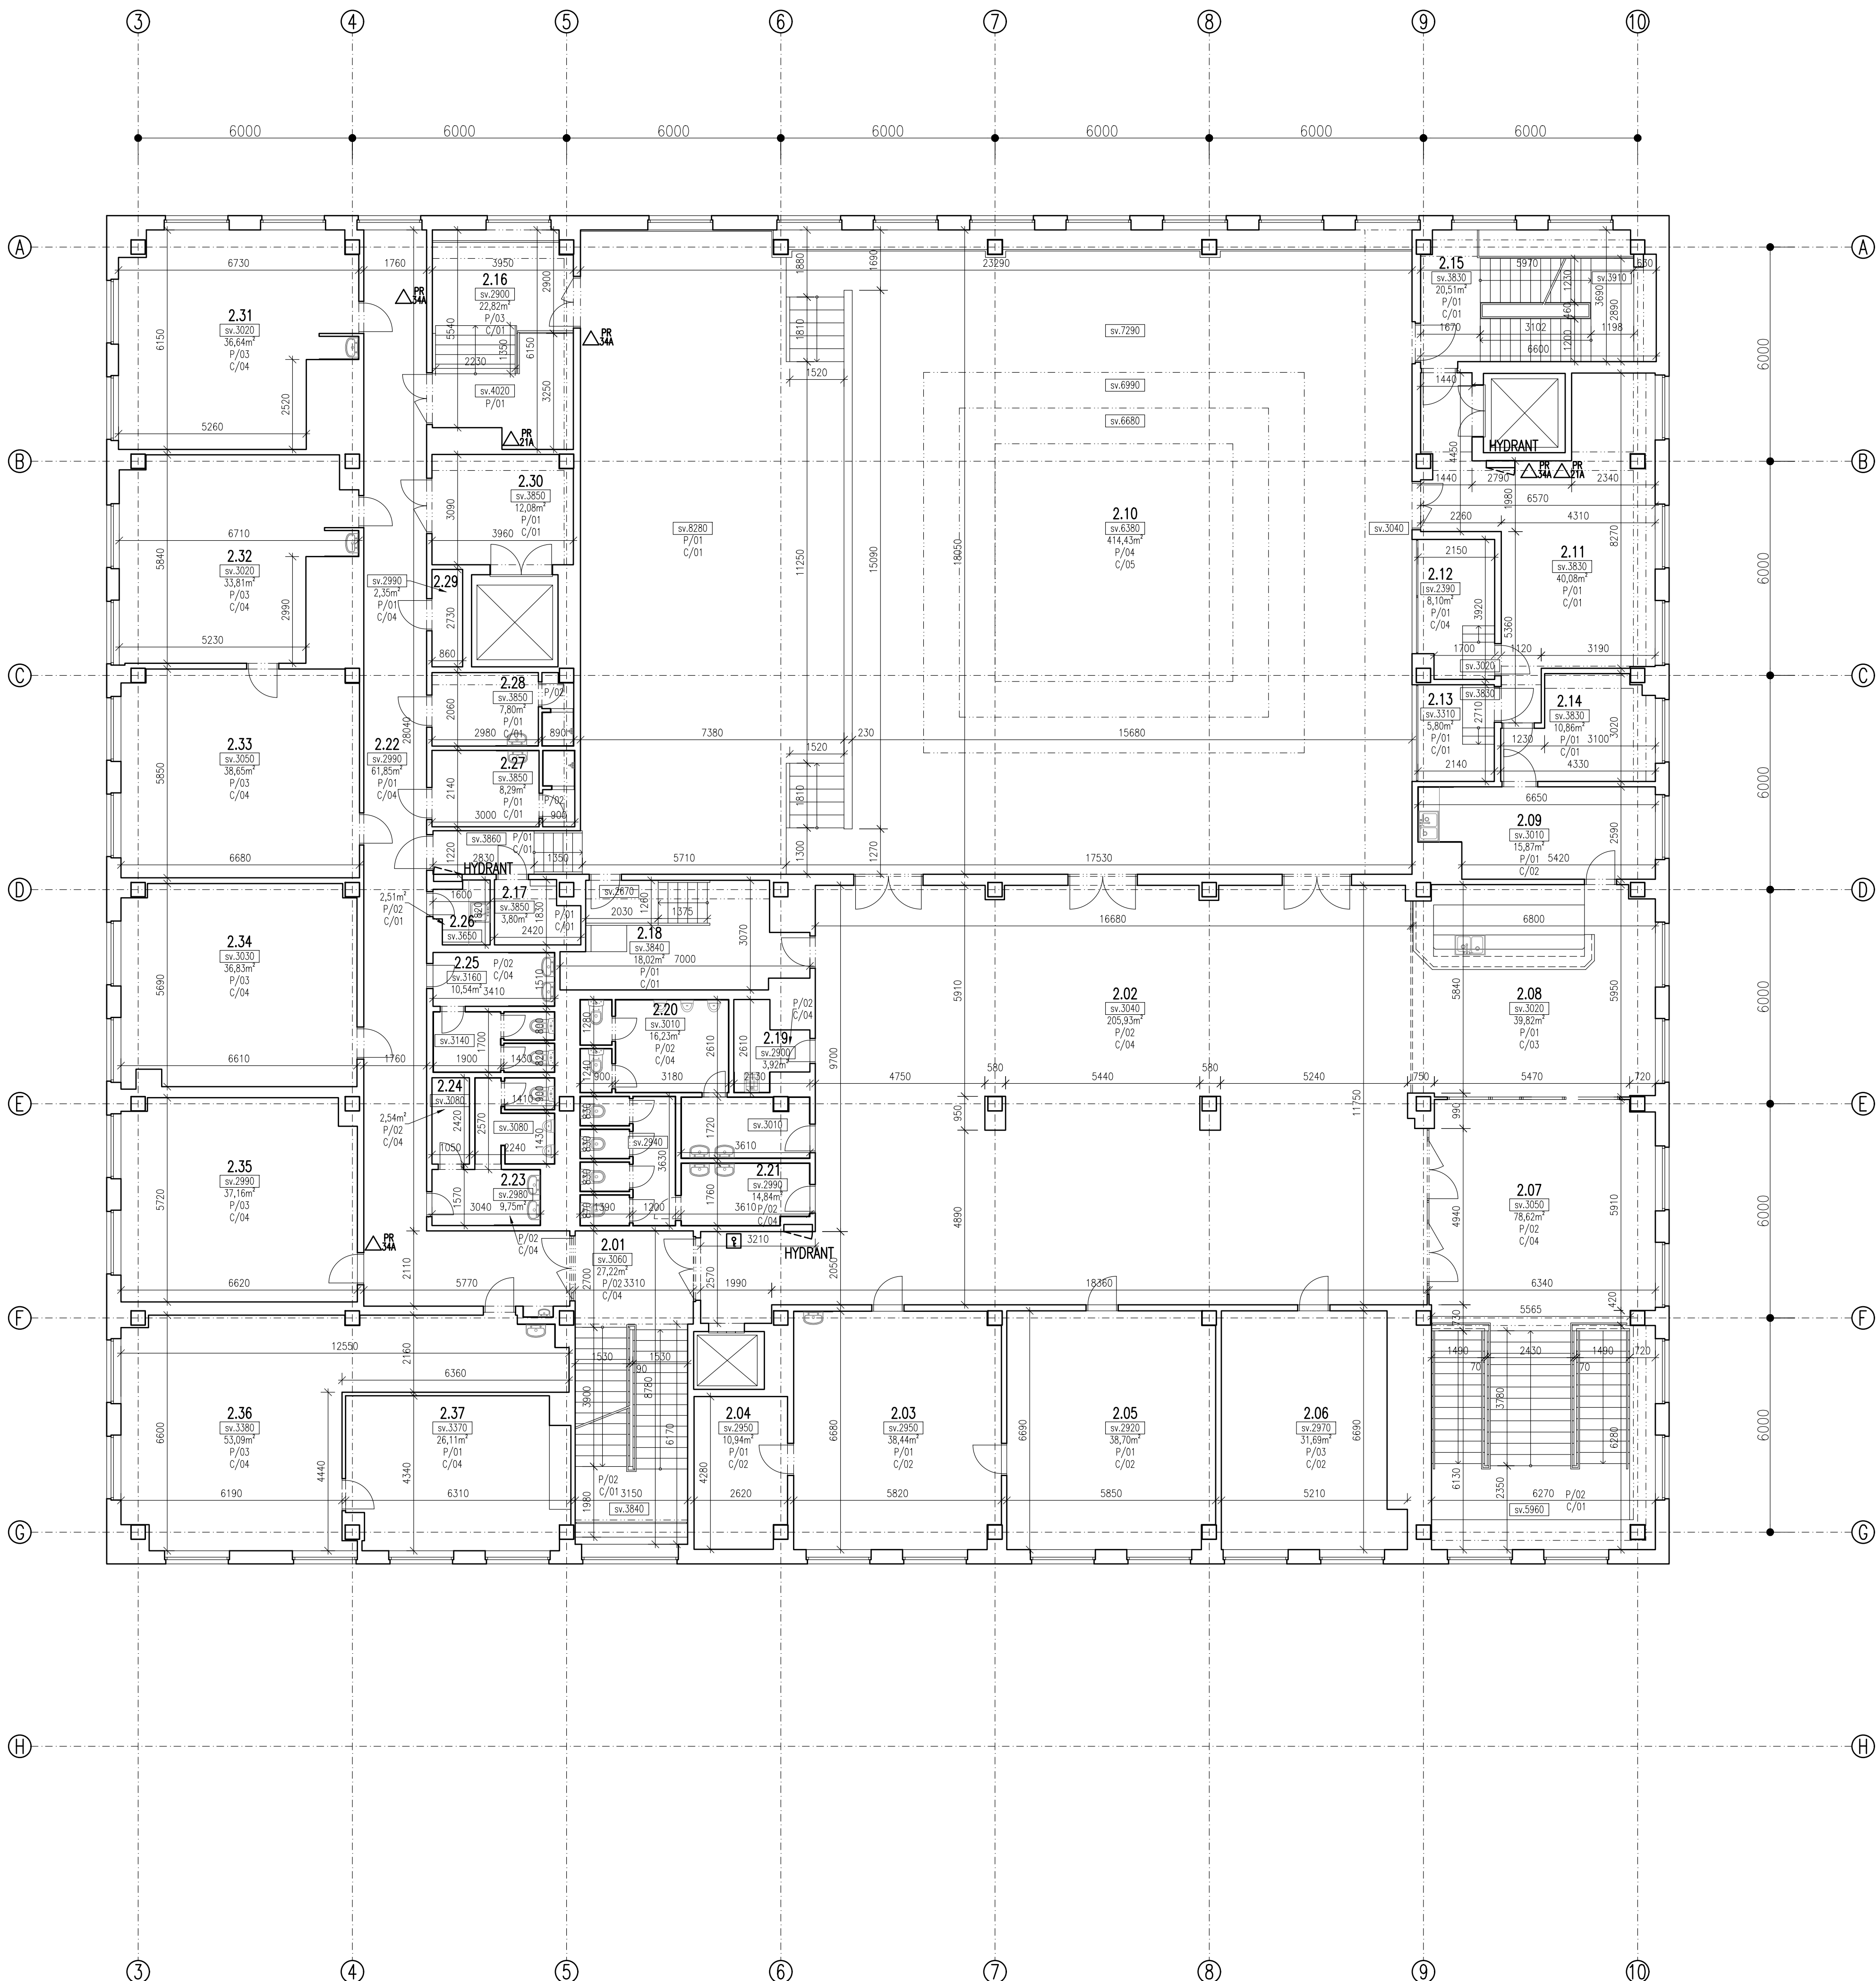

TABULKA MÍSTNOSTÍ		
Č.M.	NÁZEV MÍSTNOSTÍ	m²
2.01	SCHODIŠTĚ	27.22
2.02	FOYER	205.93
2.03	UČEBNA	38.44
2.04	SKLAD	10.94
2.05	UČEBNA	38.70
2.06	UČEBNA	31.69
2.07	SCHODIŠTĚ	78.62
2.08	BAR	39.82
2.09	KUCHYŇKA	15.87
2.10	SÁL	414.43
2.11	CHODBA	40.08
2.12	TECHNICKÁ MÍSTNOST	8.10
2.13	SKLAD	5.80
2.14	DENNÍ MÍSTNOST	10.86
2.15	SCHODIŠTĚ	20.51
2.16	PŘÍSTUP K JEVIŠTI	22.82
2.17	TECHNICKÁ MÍSTNOST	3.80
2.19	ÚKLIDOVÁ MÍSTNOST	3.92
2.20	WC MUŽI	16.23
2.21	WC ŽENY	14.84
2.22	CHODBA	61.85
2.23	WC MUŽI	9.75
2.24	SPRCHA	2.54
2.25	WC ŽENY	10.54
2.26	KUCHYŇKA	2.51
2.27	SPRCHA	8.29
2.28	SPRCHA	7.80
2.29	SKLAD	2.35
2.30	SKLAD	12.08
2.31	KANCELÁŘ	36.64
2.32	KANCELÁŘ	33.81
2.33	KANCELÁŘ	38.65
2.34	KANCELÁŘ	36.83
2.35	KANCELÁŘ	37.16
2.36	KANCELÁŘ	53.09
2.37	KANCELÁŘ	26.11
CELKEM		1429.76

LEGENDA OZNAČENÍ A POPISŮ

- 1.01** -ČÍSLO MÍSTNOSTI (VIZ TABULKA MÍSTNOSTÍ)
-SVĚTLÁ VÝŠKA MÍSTNOSTI
-CELKOVÁ PODLAHOVÁ PLOCHA MÍSTNOSTI
-POPIS PODLAHA
-POPIS STŘECH
- P/01 -POVRCHOVÁ OPRAVA Z PVC
P/02 -POVRCHOVÁ OPRAVA Z DLAŽBY
P/03 -POVRCHOVÁ OPRAVA Z KOBERCER
P/04 -DŘEVĚNÉ VLYSY
P/05 -BETONOVÁ PODLAHA/CEM. STĚRKA
P/06 -PRKENNÁ PODLAHA
P/07 -CHLEBNÁ PODLAHA
- C/01 -MALBA S OMTKOU
C/02 -SDK PODHLED
C/03 -SDK KAZETOVÝ PODHLED
C/04 -KOVOVÝ LAMELOVÝ PODHLED
C/05 -AKUSTICKÝ PODHLED

- PŘENOSNÝ HASICÍ PŘÍSTROJ PRAŠKOVÝ
 -PŘENOSNÝ HASICÍ PŘÍSTROJ CO2
 -KLÍČ ÚNIKOVÉHO VÝCHODU
 -HYDRANT

REVIZE Č.: ... DATUM: ...



±0 = (BVP)


Tato dokumentace je duševním vlastnictvím ABCD Studio, s.r.o.

AUTORIZACE:	
Č. ZAKÁZKY: 20-025	PŘÍKAZ: ...
DATUM: 12/11/2020	
MĚŘÍTKO: 1:100	
FORMÁT: A4	
GENERÁLNÍ PROJEKTANT:	
Ing. Pavel HROCH	ABCD Studio, s.r.o., Pařížská 910/11a 190 00 Praha 9, Tel: +420 606 475 474
ZODPOVĚDNÁ OSOBA GP:	ABCD Studio, s.r.o., Pařížská 910/11a 190 00 Praha 9, Tel: +420 606 475 474
VEDOUcí PROJEKTANT ČÁSTI:	ABCD Studio, s.r.o., Pařížská 910/11a 190 00 Praha 9, Tel: +420 606 475 474
VYPRACOVAL:	ABCD Studio, s.r.o., Pařížská 910/11a 190 00 Praha 9, Tel: +420 606 475 474
Ing. Michal TOMŠO	ABCD Studio, s.r.o., Pařížská 910/11a 190 00 Praha 9, Tel: +420 606 475 474
INVESTOR:	SERVISNÍ STŘEDISKO PRO SPRÁVU SVĚŘENÉHO MAJETKU MČ PRAHA 8 U Synagogy 236/2, 180 00 Praha 8 - Libeň

STUPEŇ: DOKUMENTACE SKUTEČNÉHO PROVEDENÍ

STAVBA: PASPORTIZACE PLOCH A POŽÁRNÍCH ZAŘÍZENÍ
V KD KRAKOV - TĚŠINSKÁ 600/4 PRAHA 8

ČÁST DOKUMENTACE:	Č. ČÁSTI:
STAVEBNÍ ČÁST	D.
NÁZEV VÝKRESU:	Č. VÝKRESU:
PŮDORYS 2.NP	3.

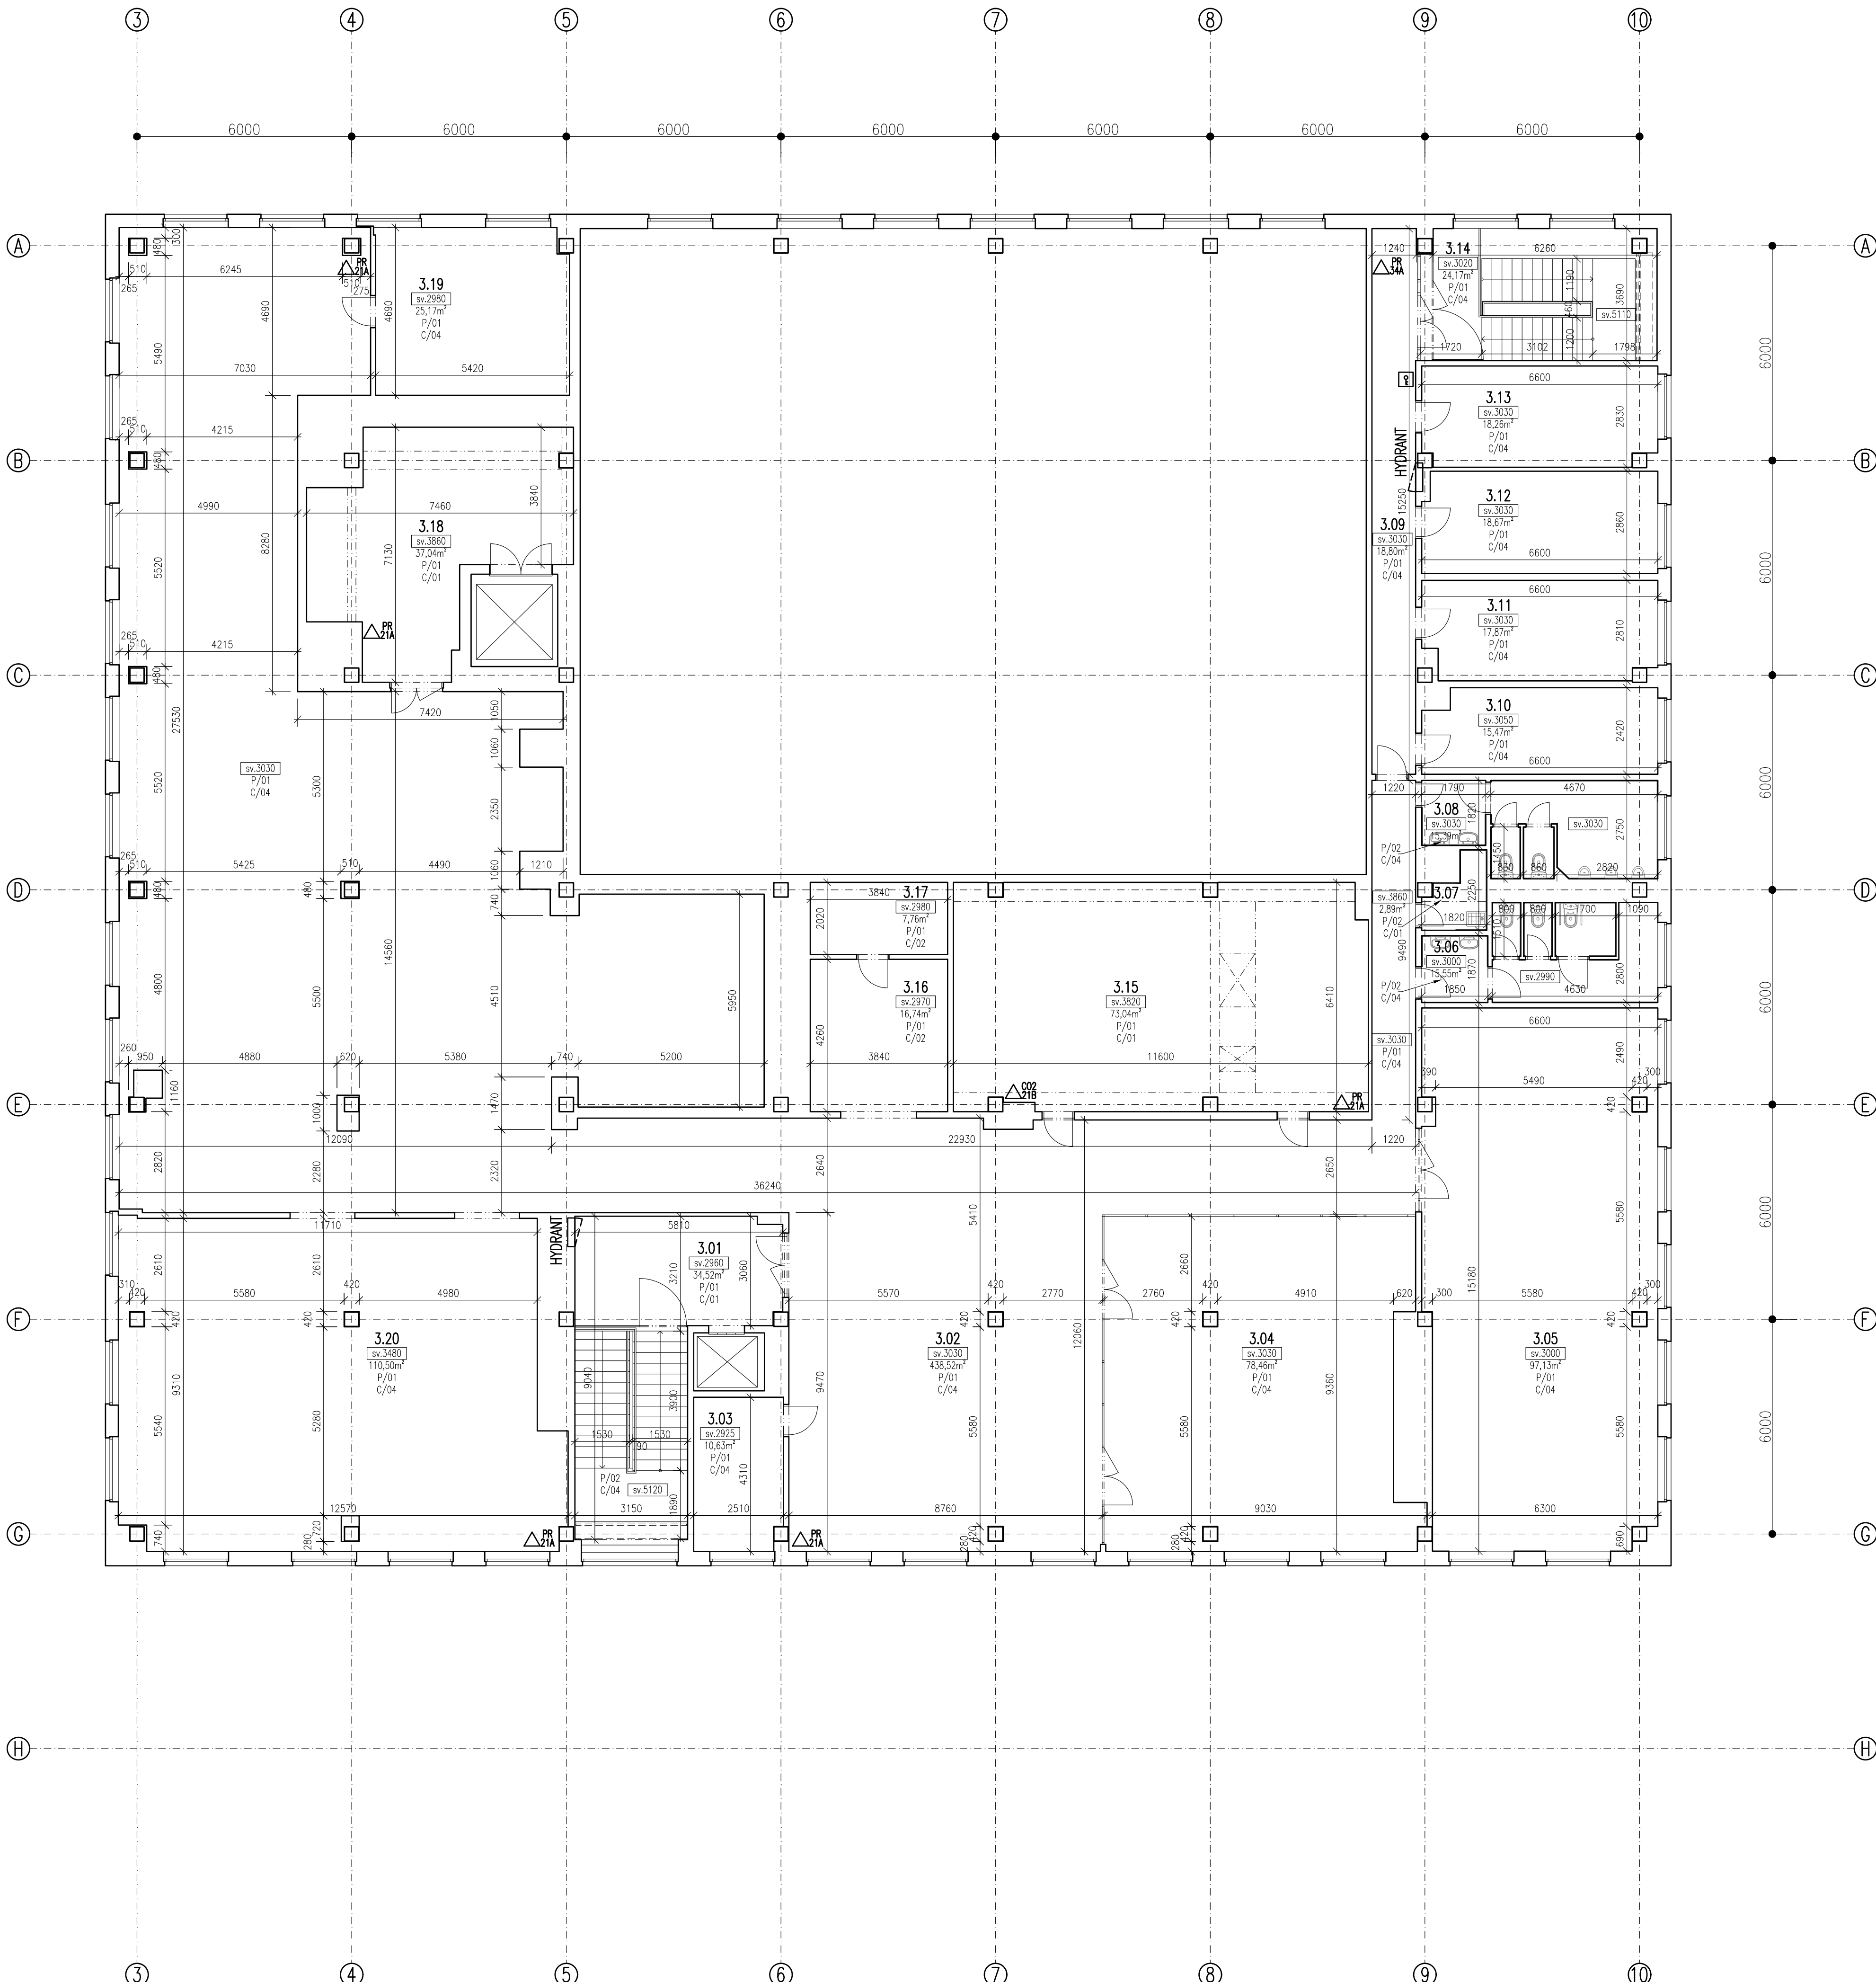

TABULKA MÍSTNOSTÍ		
Č.M.	NÁZEV MÍSTNOSTÍ	m²
3.01	SCHODIŠTĚ	34.52
3.02	KNIHOVNA	438.52
3.03	SKLAD	10.63
3.04	KNIHOVNA	78.46
3.05	KNIHOVNA	97.13
3.06	WC ŽENY	15.55
3.07	ÚKLIDOVÁ MÍSTNOST	2.89
3.08	WC MUŽI	15.39
3.09	CHODBA	18.80
3.10	DENNÍ MÍSTNOST	15.47
3.11	KANCELÁŘ	17.87
3.12	KANCELÁŘ	18.67
3.13	SKLAD	18.26
3.14	SCHODIŠTĚ	24.17
3.15	ARCHIV	73.04
3.16	ŠATNA	16.74
3.17	SKLAD	7.76
3.18	ARCHIV	37.04
3.19	KANCELÁŘ	25.17
3.20	KNIHOVNA	110.50
CELKEM		1076.58

LEGENDA OZNAČENÍ A POPISŮ

- 1.01** – ČÍSLO MÍSTNOSTI (VIZ TABULKA MÍSTNOSTÍ)
sv.2960 – SVĚTLÁ VÝŠKA MÍSTNOSTI
19,68m² – CELKOVÁ PODLAHOVÁ PLOCHA MÍSTNOSTI
P/02 – POPIS PODLAHA
C/02 – POPIS STŘOP
- P/01 – POVRCHOVÁ OPRAVA Z PVC
P/02 – POVRCHOVÁ OPRAVA Z DLAŽBY
P/03 – POVRCHOVÁ OPRAVA Z KOBERCÉ
P/04 – DŘEVĚNÉ VLYSY
P/05 – BETONOVÁ PODLAHA/CEM. STĚRKA
P/06 – PRKĚNNÁ PODLAHA
P/07 – CHLEBNÁ PODLAHA
- C/01 – MALBA S OMTKOU
C/02 – SDK PODHLED
C/03 – SDK KAZETOVÝ PODHLED
C/04 – KOVKOVÝ LAMELOVÝ PODHLED
C/05 – AKUSTICKÝ PODHLED

- PŘENOSNÝ HASIČÍ PŘÍSTROJ PRAŠKOVÝ
 – PŘENOSNÝ HASIČÍ PŘÍSTROJ CO2
 – KLÍČ ÚNIKOVÉHO VÝCHODU
 – HYDRANT

REVIZE Č.: ... DATUM: ...



±0 = (BPV)

Tato dokumentace je duševním vlastnictvím ABCD Studio, s.r.o.

AUTORIZACE:

Č. ZAKÁZKY: 20-025	PŘÍ:
DATUM: 12/11/2020	
MĚŘÍTKO: 1:100	
FORMÁT: A4	
GENERÁLNÍ PROJEKTANT:	

Ing. Pavel HROCH
ZODPOVĚDNÁ OSOBA GP: ABCD Studio, s.r.o., Paříkova 910/11a
Ing. Pavel HROCH
VEDOUcí PROJEKTANT ČÁSTI: ABCD Studio, s.r.o., Paříkova 910/11a
VYPRACOVAL: ABCD Studio, s.r.o., Paříkova 910/11a
Ing. Michal TOMŠO
INVESTOR: SERVISNÍ STŘEDISKO PRO SPRÁVU SVĚŘENÉHO MAJETKU MČ PRAHA 8
U Synagogy 236/2, 180 00 Praha 8 - Libeň

STUPEŇ: DOKUMENTACE SKUTEČNÉHO PROVEDENÍ

STAVBA: PASPORTIZACE PLOCH A POŽÁRNÍCH ZAŘÍZENÍ
V KD KRAKOV - TĚŠINSKÁ 600/4 PRAHA 8

ČÁST DOKUMENTACE:	Č. ČÁSTI:
STAVEBNÍ ČÁST	D.
NÁZEV VÝKRESU:	Č. VÝKRESU:
PŮDORYS 3.NP	4.

LEGENDA OZNAČENÍ A POPISŮ

Č.M.	NÁZEV MÍSTNOSTI	m²
0.01	SCHODIŠTĚ	17.19
0.02	TECHNICKÁ MÍSTNOST	5.74
0.03	KANCELÁŘ	47.78
0.04	ROZVODNA ELEKTRO	6.63
0.05	CHODBA	68.75
0.06	CHODBA	12.54
0.07	SKLAD	7.03
0.08	SKLAD	7.89
0.09	ÚČEBNA	36.42
0.10	ÚČEBNA	38.35
0.11	WC MUŽI	13.60
0.12	WC ŽENY	13.60
0.13	ÚKLIDOVÁ MÍSTNOST	2.06
0.14	ÚČEBNA	34.72
0.15	KANCELÁŘ	16.60
0.16	TECHNICKÁ MÍSTNOST	4.94
0.17	SCHODIŠTĚ	21.72
0.18	TECHNICKÁ MÍSTNOST	4.16
0.19	GYMNASTICKÝ SAL	145.25
0.20	ŠATNA	15.70
0.21	SPRCHA	6.84
0.22	ŠATNA	15.22
0.23	SPRCHA	6.68
0.24	SKLAD	25.59
0.25	CHODBA	24.98
0.26	TECHNICKÁ MÍSTNOST	2.22
0.27	AKUMULÁTOROVNA	3.81
0.28	TECHNICKÁ MÍSTNOST	1.92
0.29	SKLAD	21.70
0.30	STROJOVNA VZT	54.79
0.31	SKLAD	31.04
0.32	SKLAD	33.75
0.33	SKLAD	15.53
0.34	HLAVNÍ UZÁVEŘ VODY	6.44
0.35	CHODBA	42.12
0.36	SKLAD	7.21
0.37	SKLAD	7.70
0.38	SKLAD	9.11
0.39	TECHNICKÁ MÍSTNOST	5.24
0.40	SKLAD	13.01
0.41	KUCHYNĚ	108.97
0.42	PŘÍPRAVNA	12.30
0.43	SKLAD	1.74
0.44	SKLAD	1.39
0.45	SKLAD	5.09
0.46	SKLAD	6.40
0.47	SKLAD	5.32
0.48	SKLAD	22.58
0.49	ŠATNA	14.65
0.50	WC	2.22
0.51	SPRCHA	1.36
0.52	CHODBA	9.38
0.53	WC	4.44
0.54	SPRCHA	2.31
0.55	CHODBA	31.14
0.56	RESTAURACE	183.15
0.57	RESTAURACE – SALÓNEK	26.13
0.58	WC MUŽI	13.30
0.59	WC ŽENY	12.29
0.60	RESTAURACE	153.79
0.61	CHODBA	14.12
0.62	STROJOVNA VZT	95.52
0.63	NASAVACÍ TUNEL	35.79
0.64	SKLAD	14.98
0.65	SKLAD	9.26
0.66	SKLAD	8.02
0.67	GARAŽ + VÝMĚNÍK. STAN.	96.51
0.68	SKLAD	5.47
CELKEM		1753.10


REVIZE Č.: ... DATUM: ...

POPIS: ...



±0 = (BPV)

Tato dokumentace je duševním vlastnictvím ABCD Studio, s.r.o.

AUTORIZACE:	
Č. ZÁKAZNÍK: 20-005	RADE:
DATUM: 12/12/2020	
MĚŘÍTKO: 1:100	
FORMÁT: A4	
GENERÁLNÍ PROJEKTANT:	

ABCD STUDIO projekt a projektování	
Ing. Pavel HROCH ABCD Studio, s.r.o., Pátkova 910/11a 190 00 Praha 9, Tel: +420 606 475 474	Ing. Pavel HROCH ABCD Studio, s.r.o., Pátkova 910/11a 190 00 Praha 9, Tel: +420 606 475 474
Ing. Michal TOMŠO ABCD Studio, s.r.o., Pátkova 910/11a 190 00 Praha 9, Tel: +420 606 475 474	Ing. Michal TOMŠO ABCD Studio, s.r.o., Pátkova 910/11a 190 00 Praha 9, Tel: +420 606 475 474

INVESTOR: SERVISNÍ STŘEDISKO PRO SPRÁVU SVĚŘENÉHO MAJETKU MČ PRAHA 8

U Synagogy 236/2, 180 00 Praha 8 - Libeň

STUPEŇ: DOKUMENTACE SKUTEČNÉHO PROVEDENÍ

STAVBA: PASPORTIZACE PLOCH A POŽÁRNÍCH ZAŘÍZENÍ
V KD KRAKOV - TĚŠINSKÁ 600/4 PRAHA 8

Č. ČÁSTI:	D.
NÁZEV VÝKRESU:	PŮDORYS 1.PP
Č. VÝKRESU:	1.